





SÜDWEST - ANSICHT



NORDWEST - ANSICHT

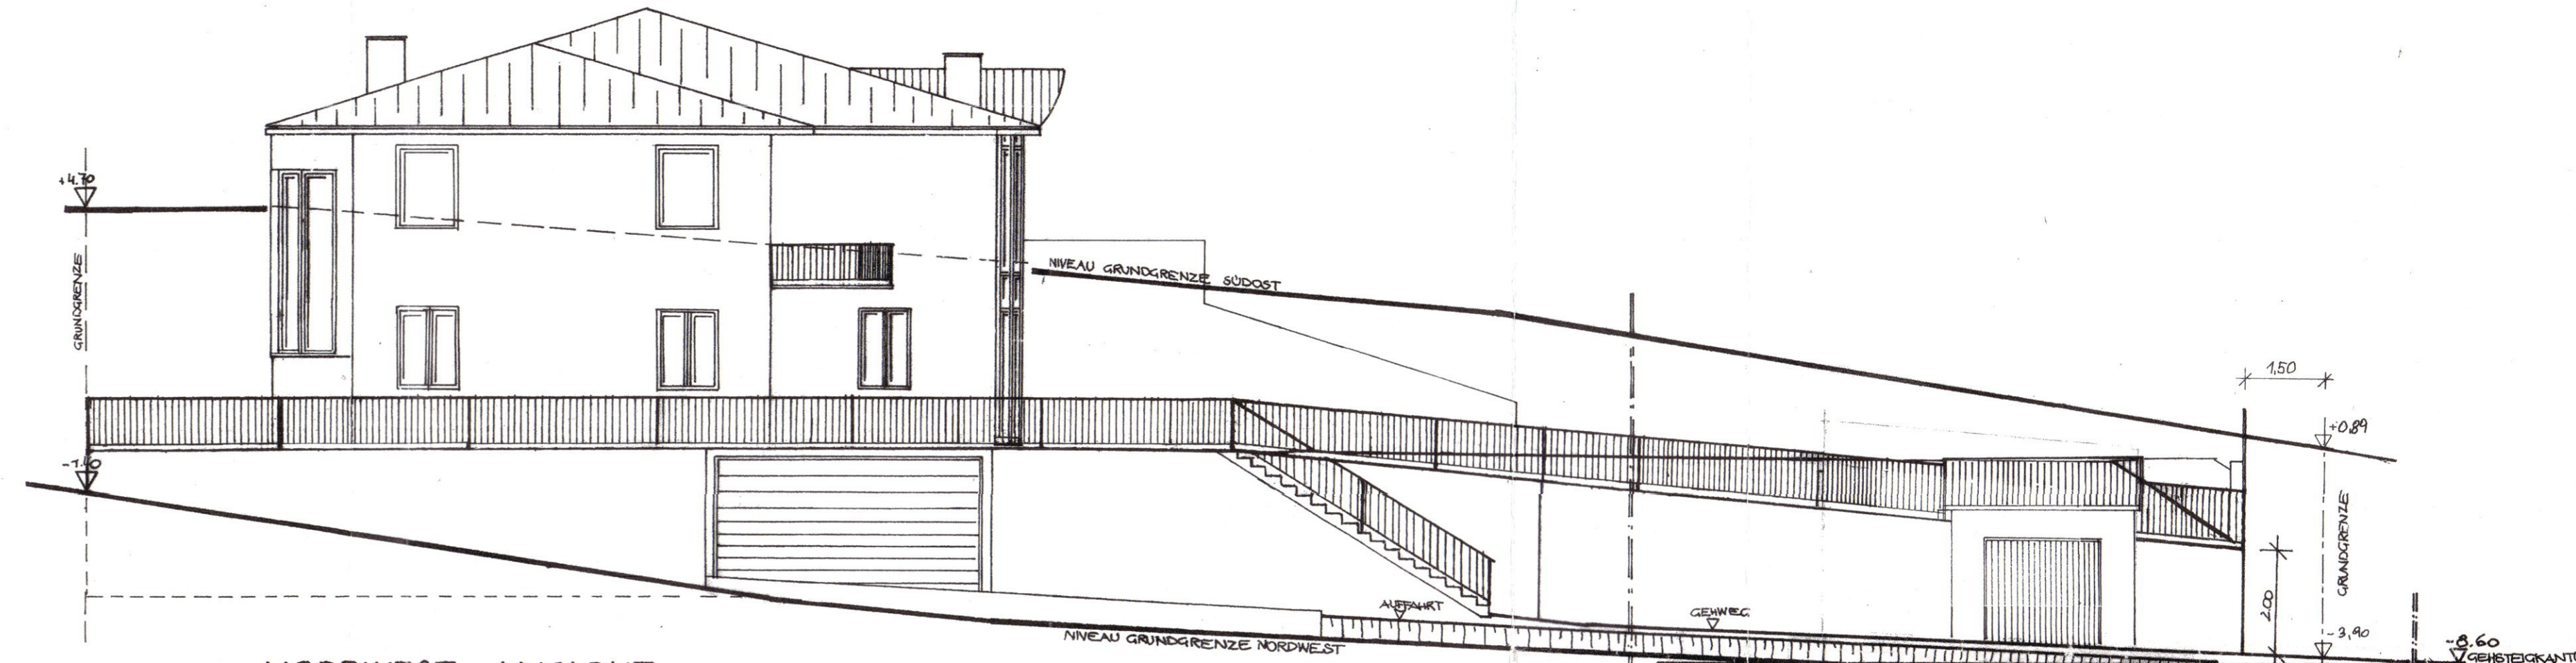

NORDOST - ANSICHT

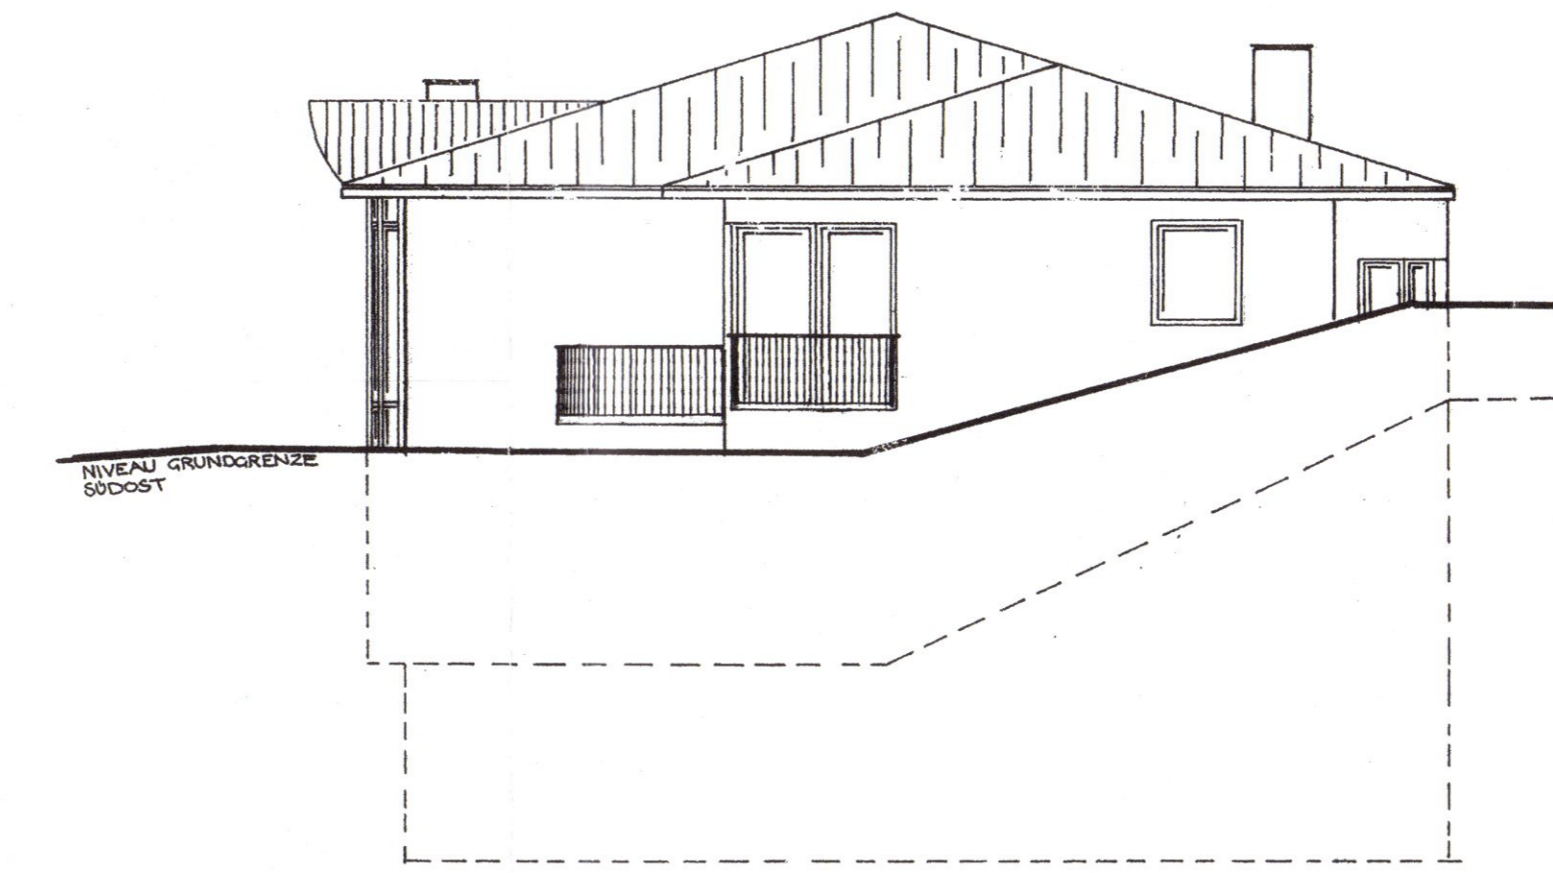

SÜDOST - ANSICHT

BESTANDSPLAN

MASSTAB	PARIE
1:100	D
GRUNDST. NR.	EINLAGEZ.
[REDACTED]	[REDACTED]

EINFAMILIENHAUS

3003 GABLITZ

BAUWERBER	GRUNDEIGENTÜMER
[REDACTED]	[REDACTED]
BEHÖRDE	BAUFÜHRER
[REDACTED]	[REDACTED]
PLANVERFASSEN	INHALT
[REDACTED]	ANSICHTEN LAGEPLAN GRUNDR., SCHNITT