




Nutzflächen		
	Nutzfläche	7,70 m²
Gesamtfläche		7,70 m²


Brutto-Grundfläche	20,29 m²
--------------------	----------

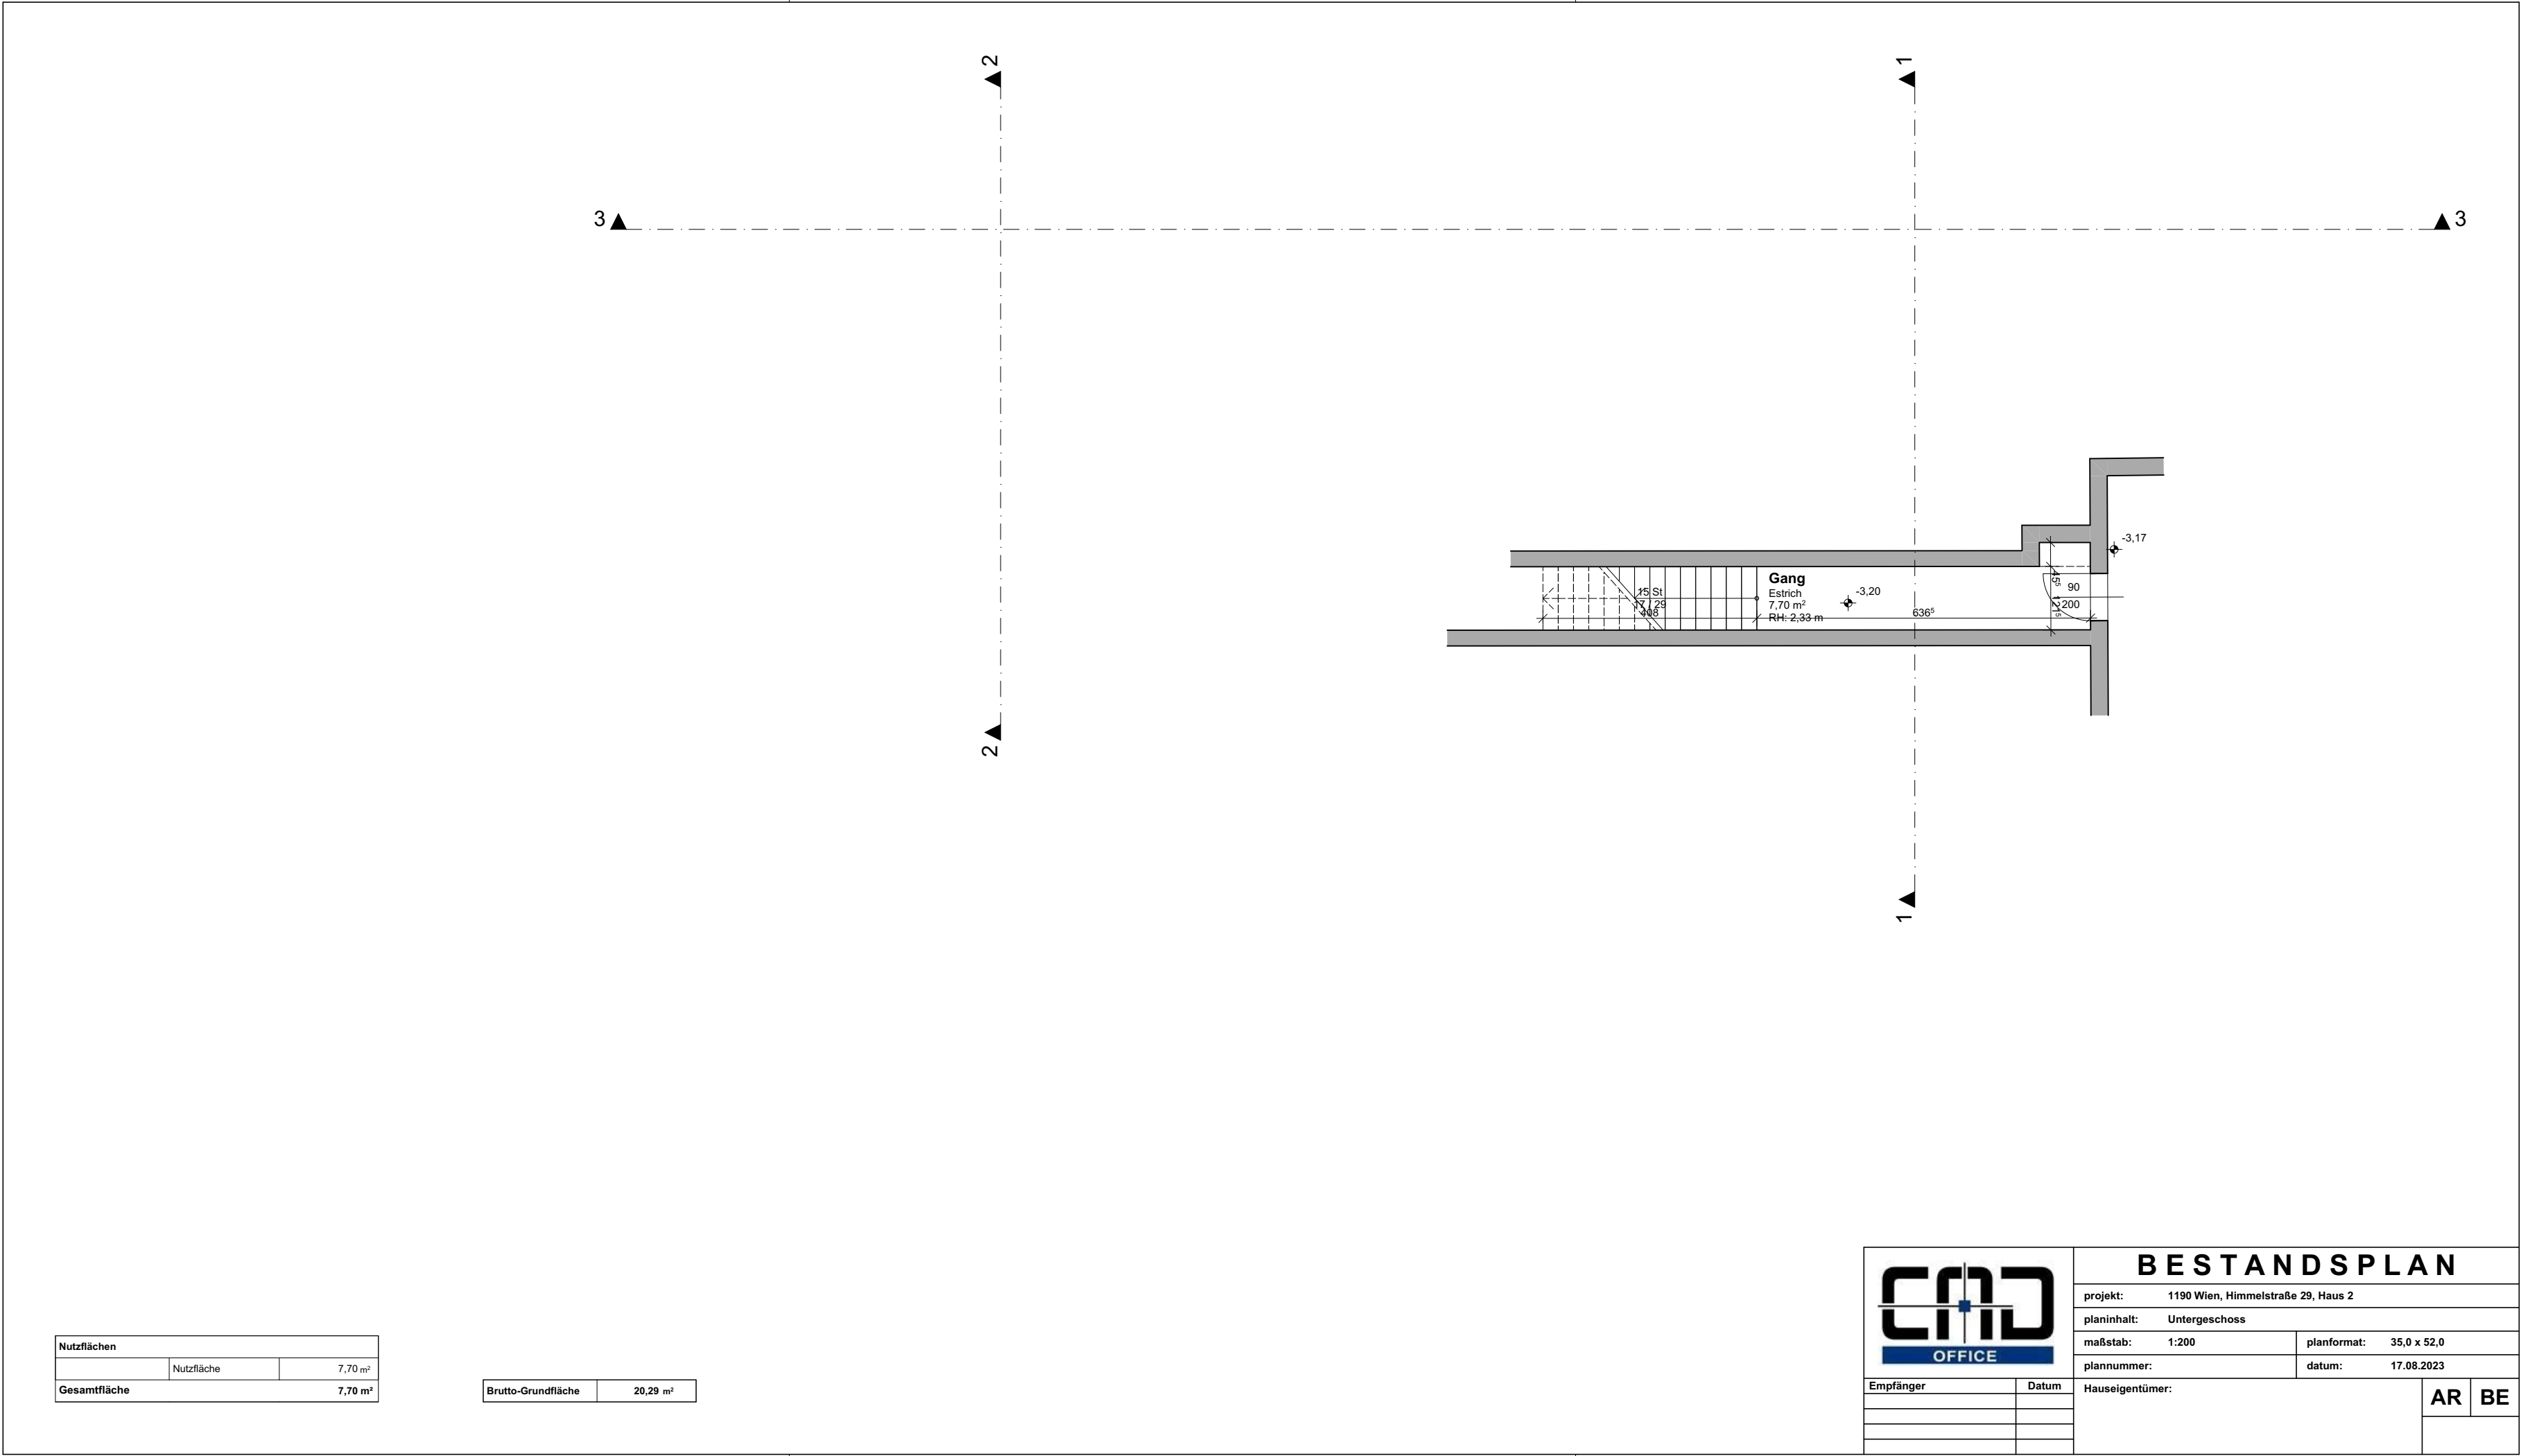

BESTANDSPLAN

projekt:	1190 Wien, Himmelstraße 29, Haus 2		
planinhalt:	Untergeschoss		
maßstab:	1:200	planformat:	35,0 x 52,0
plannummer:		datum:	17.08.2023
Empfänger		Datum	
Hauseigentümer:			



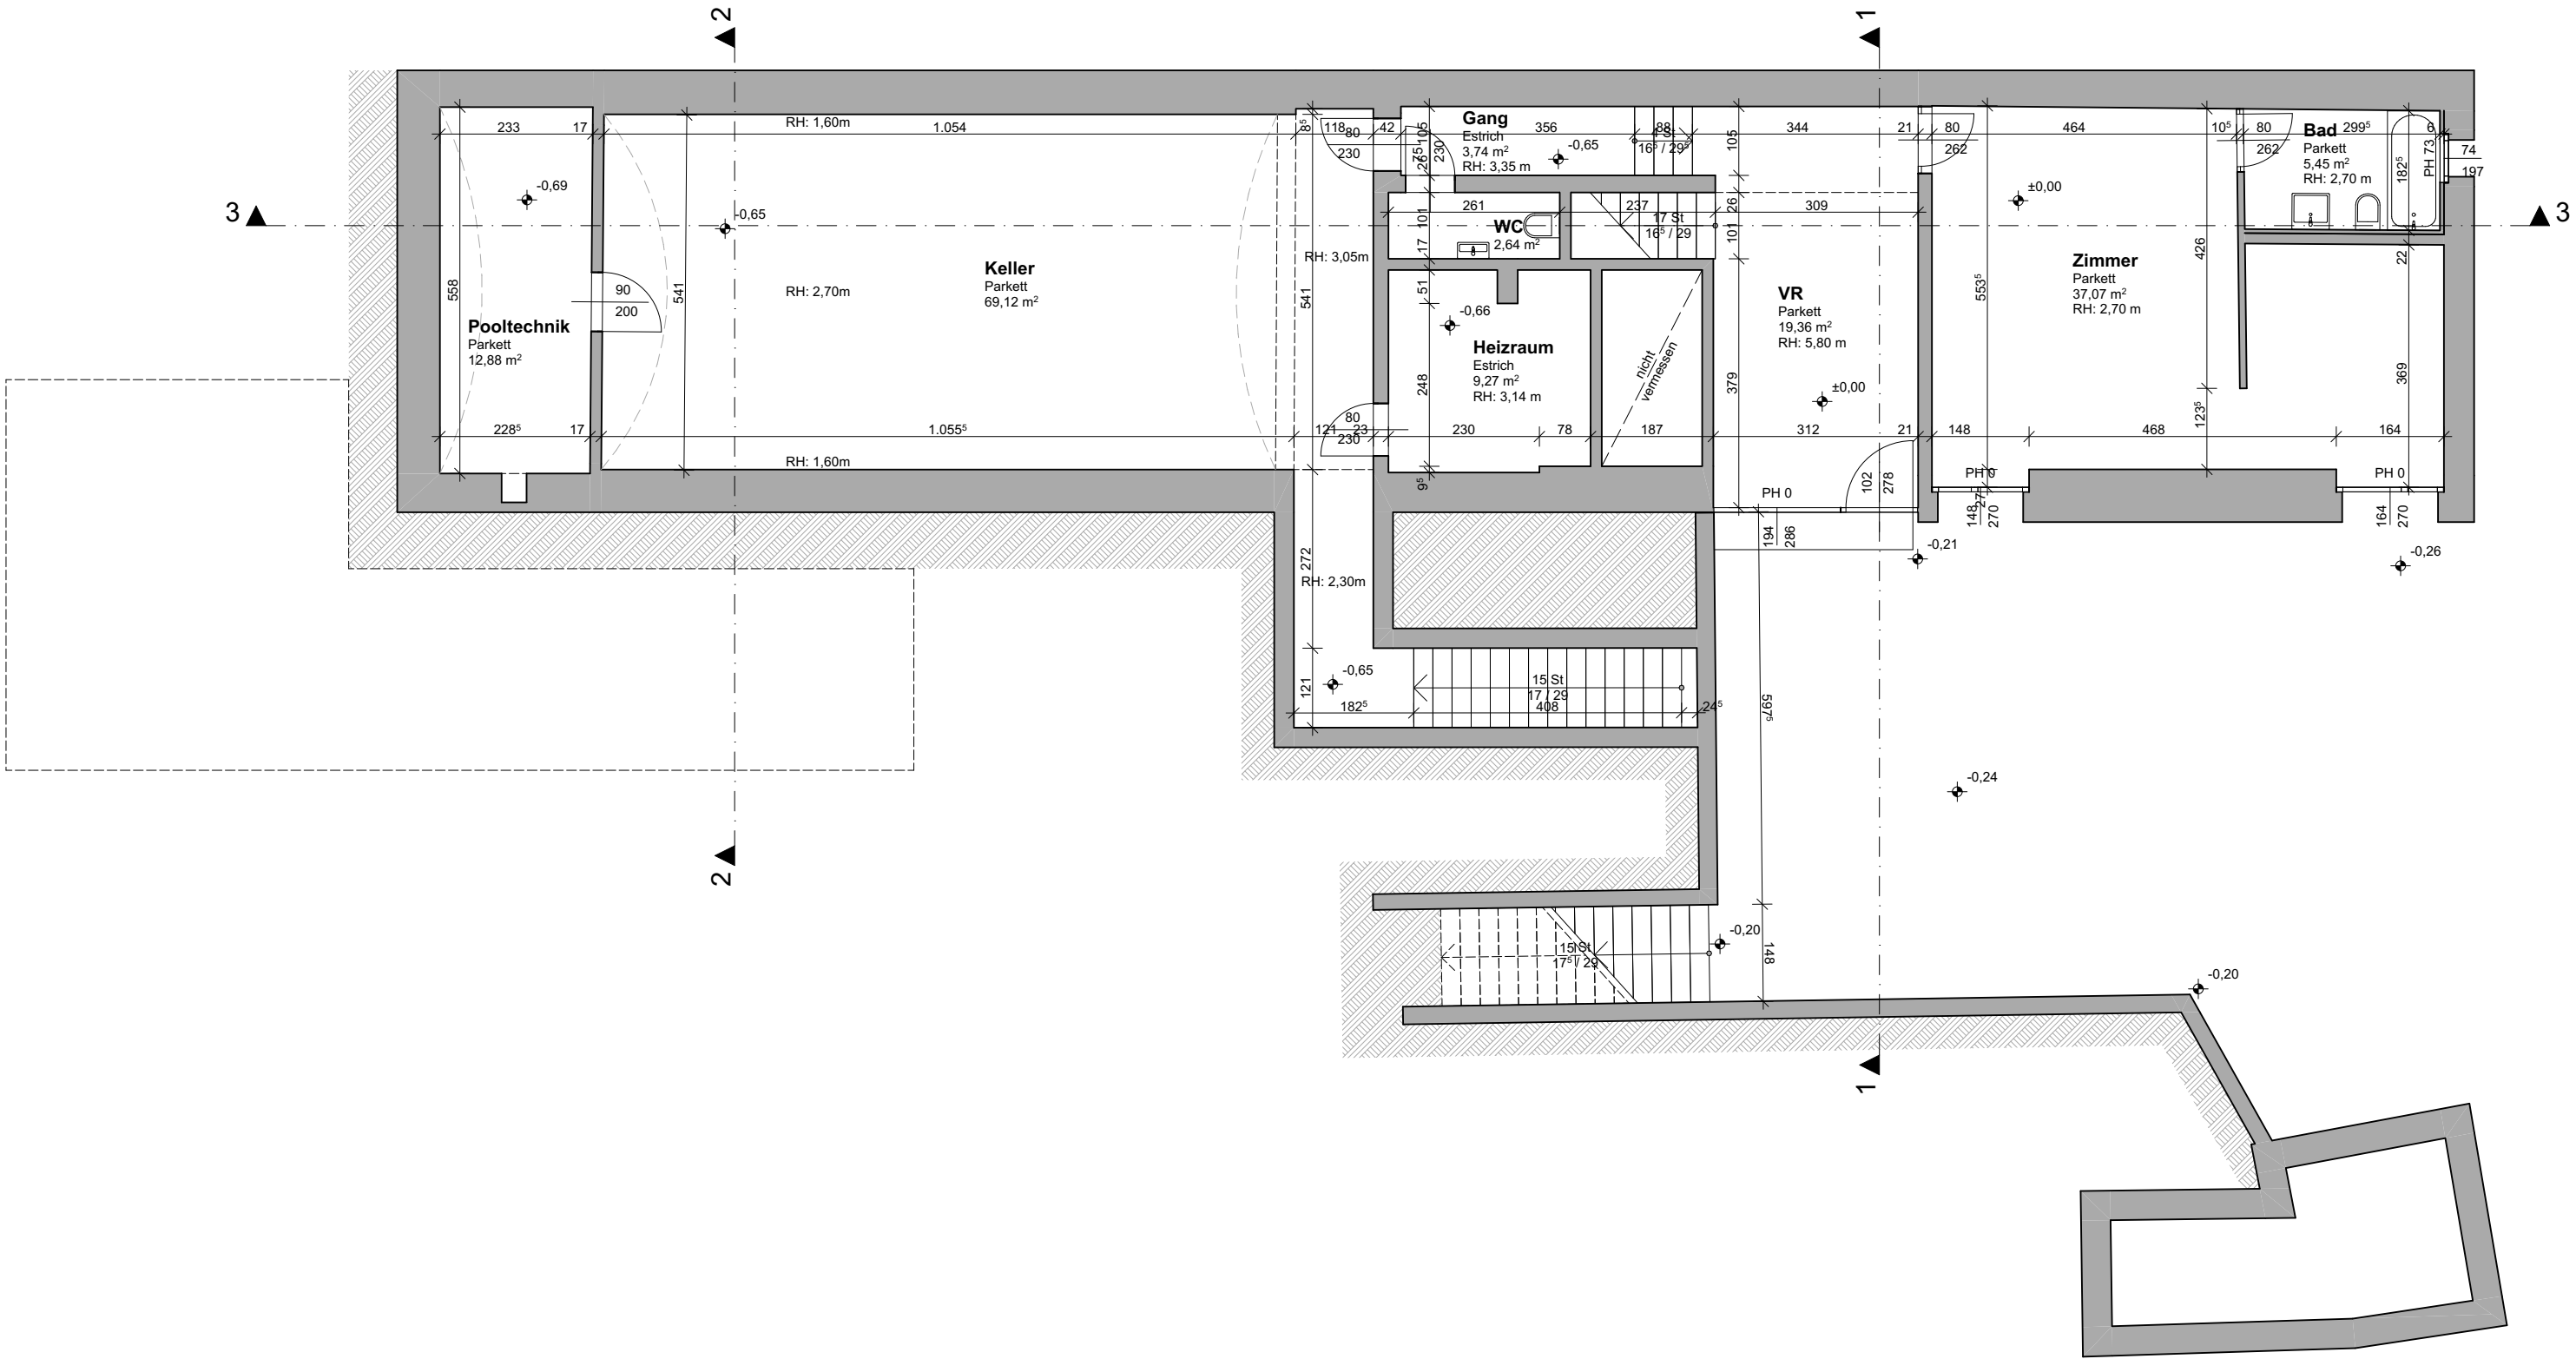

Nutzflächen		
	Nutzfläche	159,53 m²
Gesamtfläche		159,53 m²

Brutto-Grundfläche	229,58 m²
--------------------	-----------


BESTANDSPLAN			
projekt:		1190 Wien, Himmelstraße 29, Haus 2	
planinhalt:		Erdgeschoss	
maßstab:	1:200	planformat:	35,0 x 52,0
plannummer:		datum:	17.08.2023
Hauseigentümer:			AR BE
Empfänger	Datum		

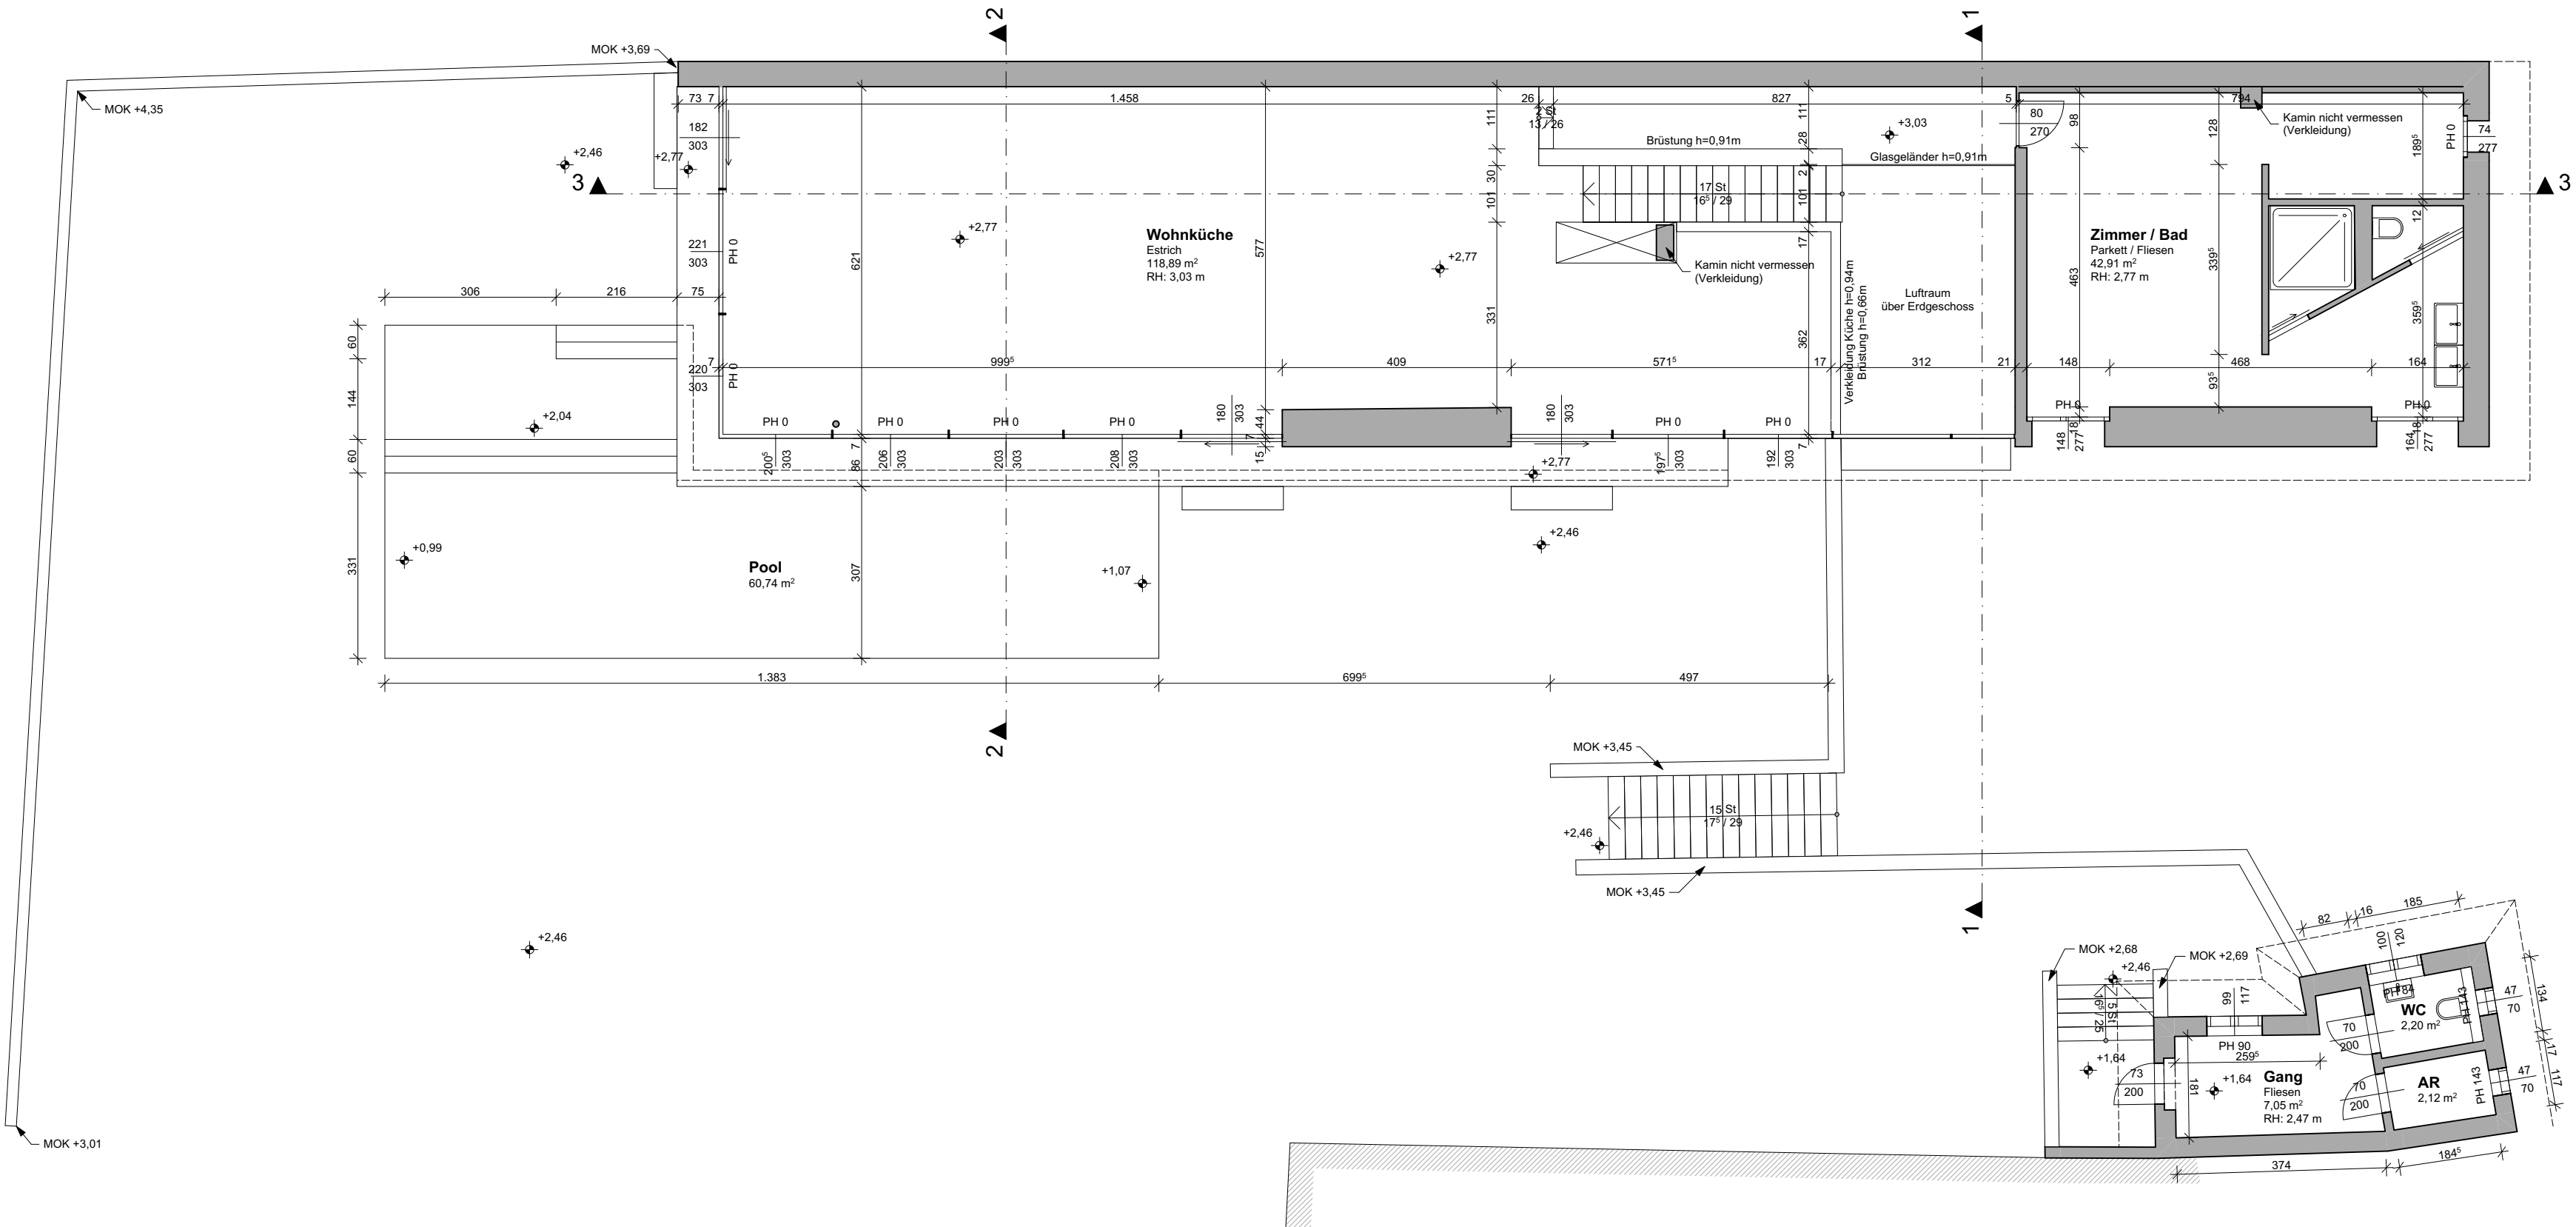


Nutzflächen		
	Nebengebäude	11,37 m²
	Nutzfläche	161,80 m²
Sonstige Flächen		
	Pool	60,74 m²
Gesamtfläche		233,91 m²

Brutto-Grundfläche	233,64 m²
--------------------	-----------


BESTANDSPLAN			
projekt:		1190 Wien, Himmelstraße 29, Haus 2	
planinhalt:		1. Stock	
maßstab:		1:200	planformat: 35,0 x 52,0
plannummer:		datum: 17.08.2023	
Empfänger		Hauseigentümer:	
Datum		AR BE	

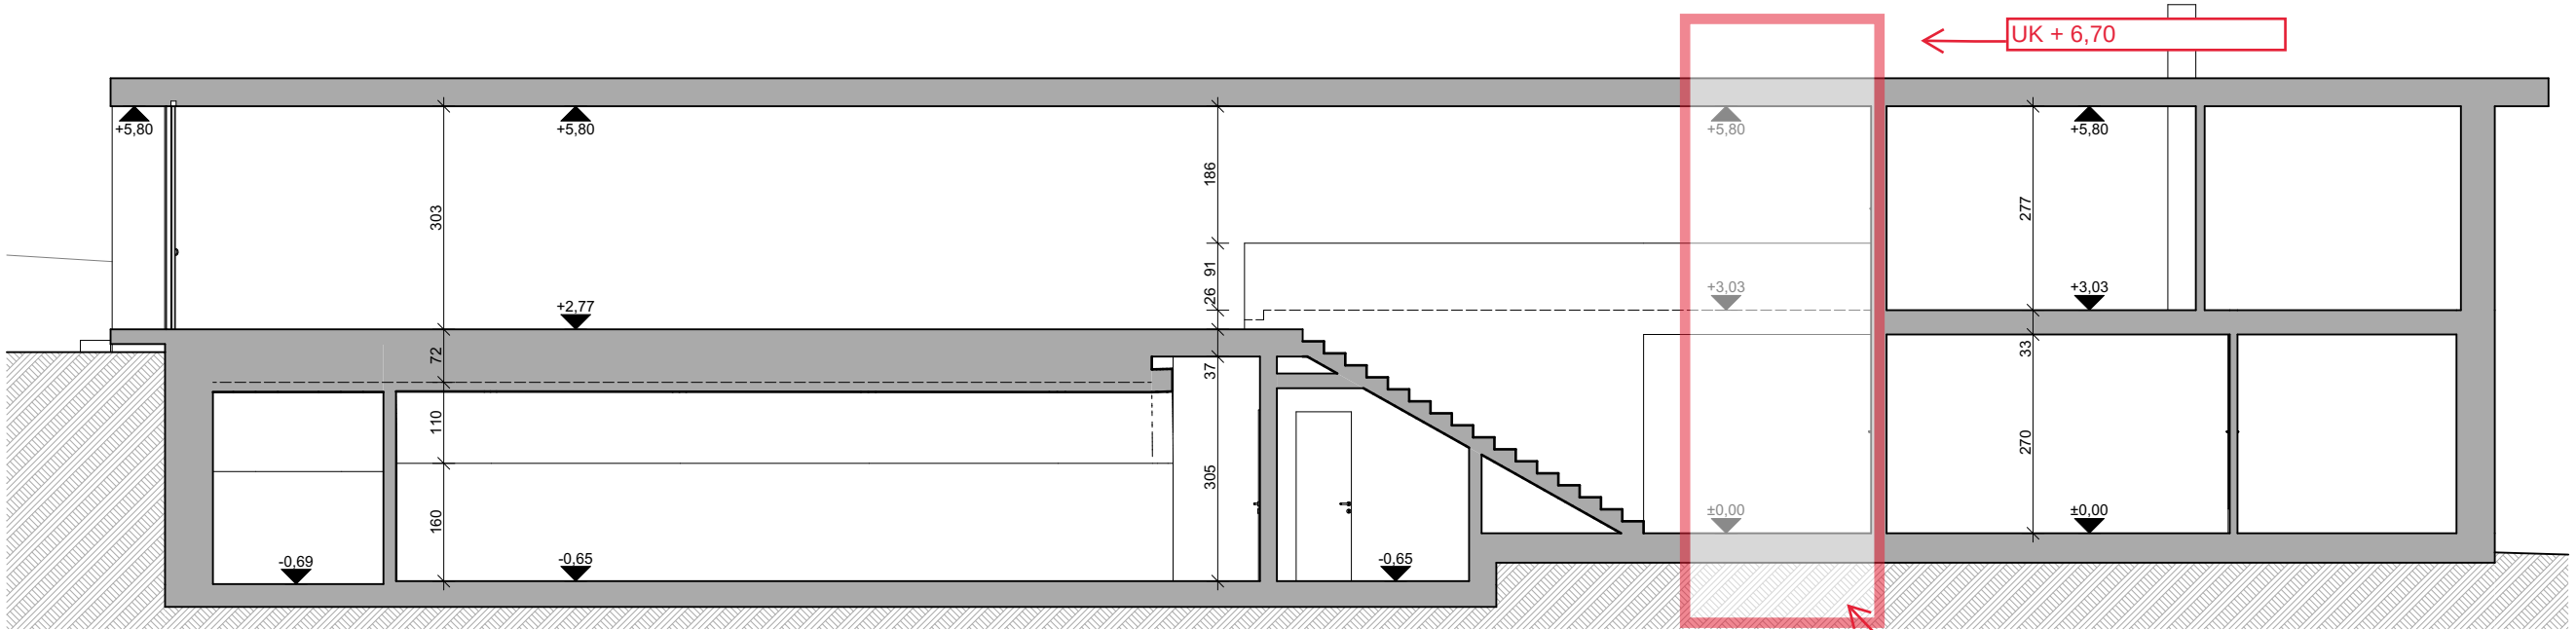

Schnitt 3-3

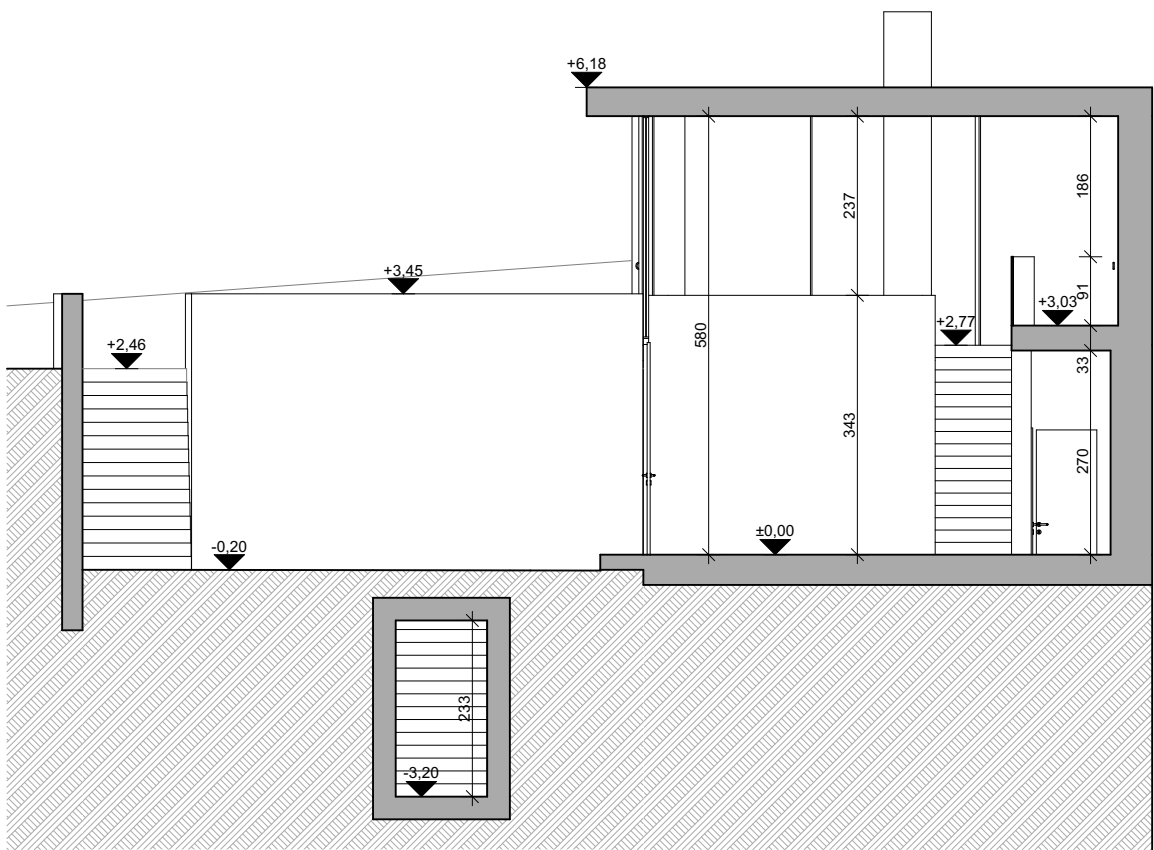


Schnitt 1-1

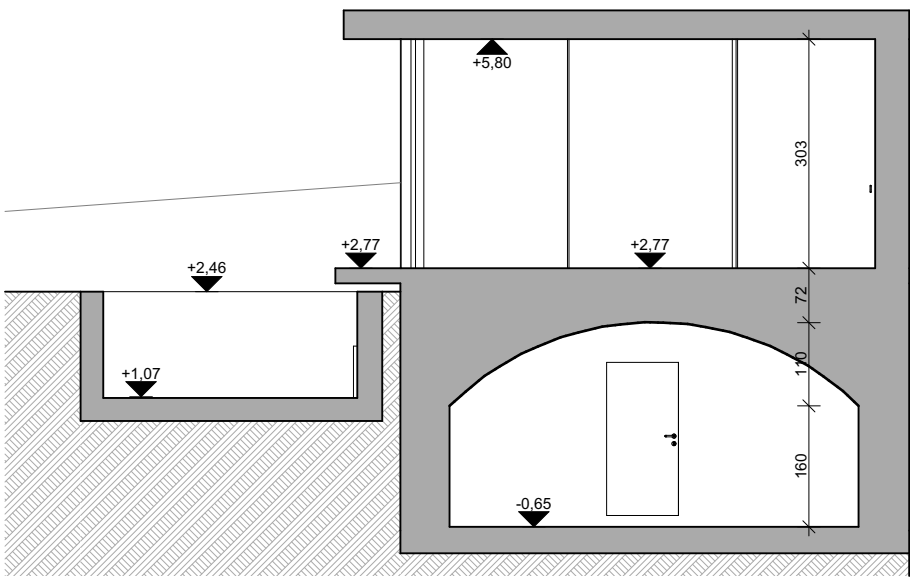


Schnitt 2-2


		BESTANDSPLAN		
projekt:		1190 Wien, Himmelstraße 29, Haus 2		
planinhalt:		Schnitte		
maßstab:		1:200	planformat:	35,0 x 52,0
plannummer:			datum:	17.08.2023
Empfänger		Datum		Hauseigentümer:
				AR
				BE

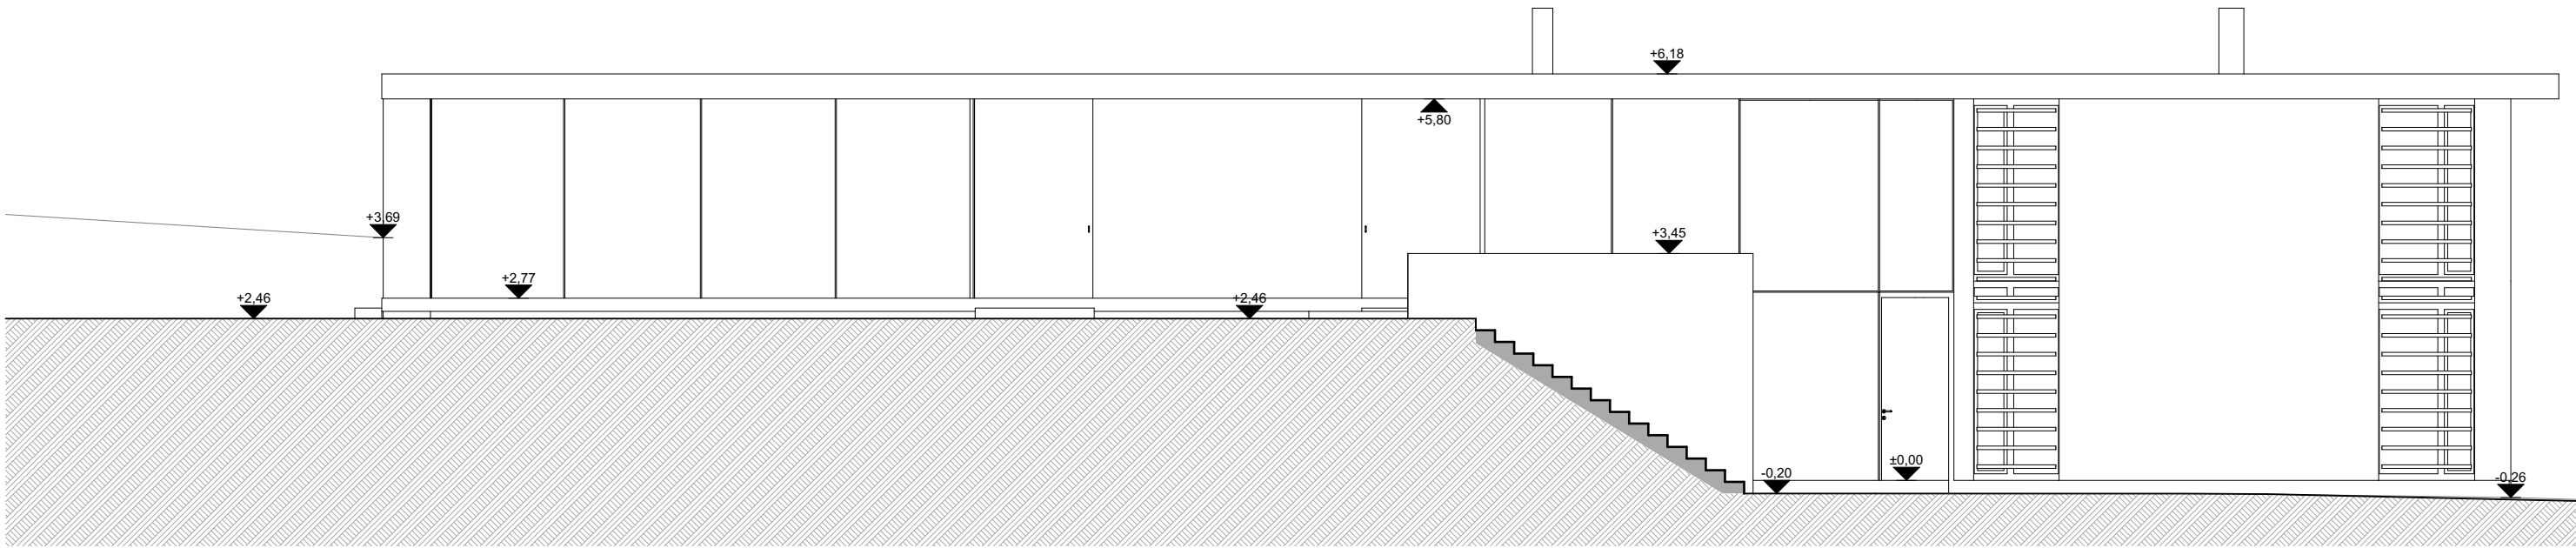

Ostansicht

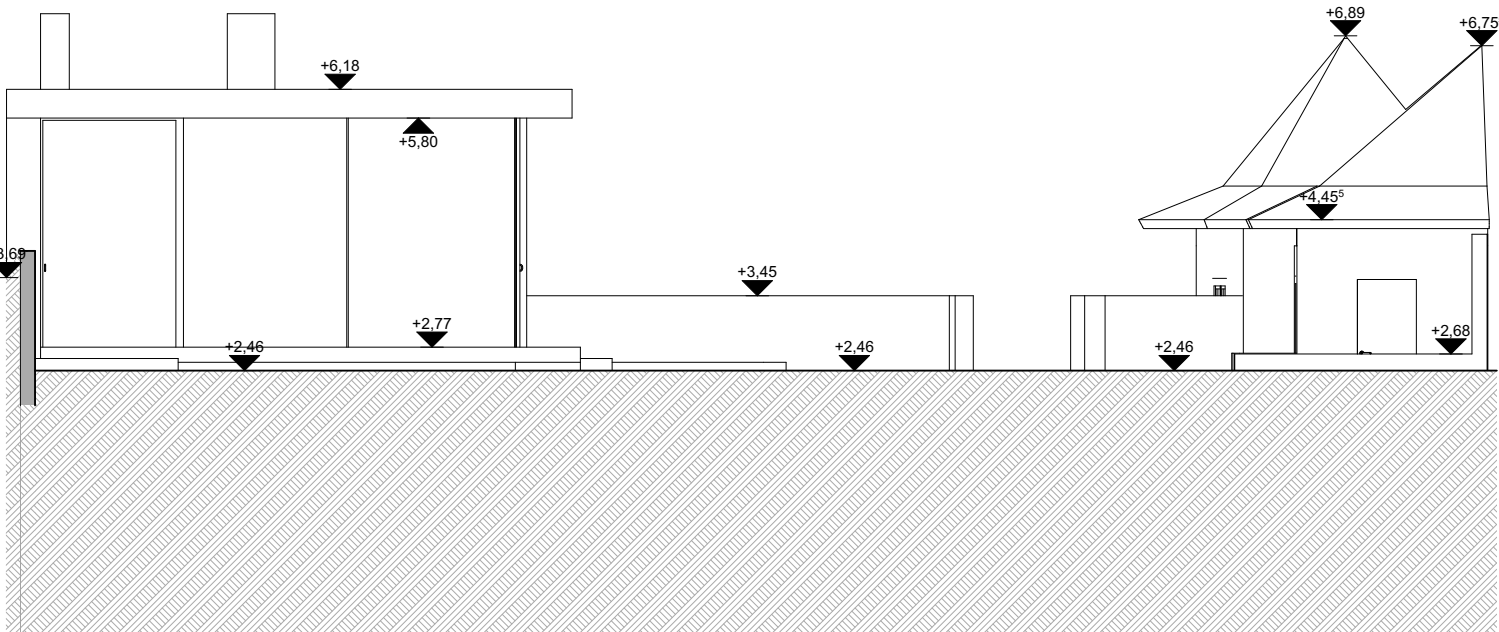

Südansicht

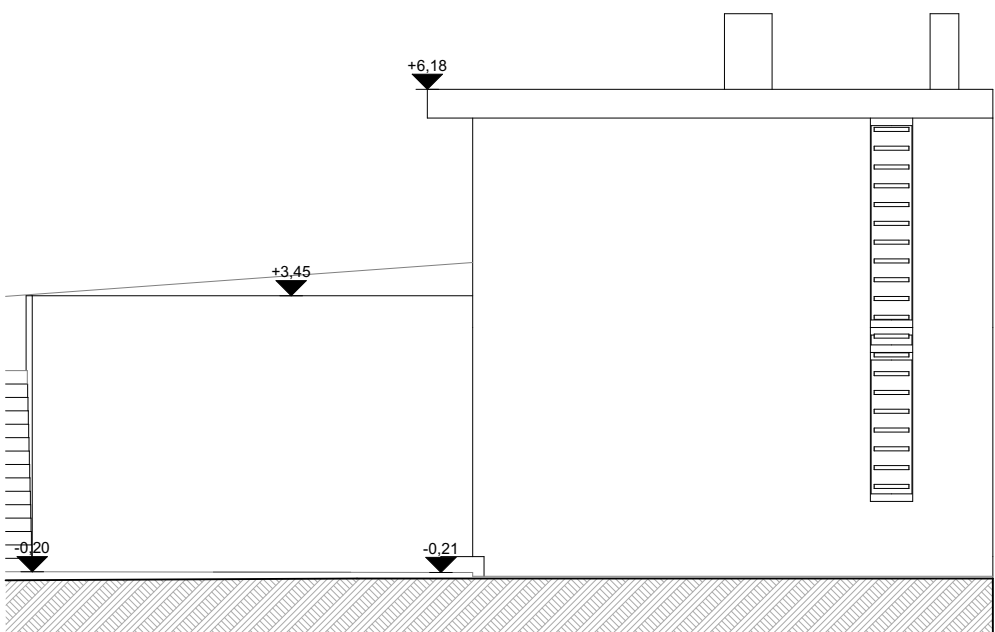

Nordansicht

		BESTANDSPLAN			
		projekt: 1190 Wien, Himmelstraße 29, Haus 2			
		planinhalt: Ansichten			
		maßstab: 1:200		planformat: 35,0 x 52,0	
		plannummer:		datum: 17.08.2023	
Empfänger		Datum			
				AR	
				BE	