
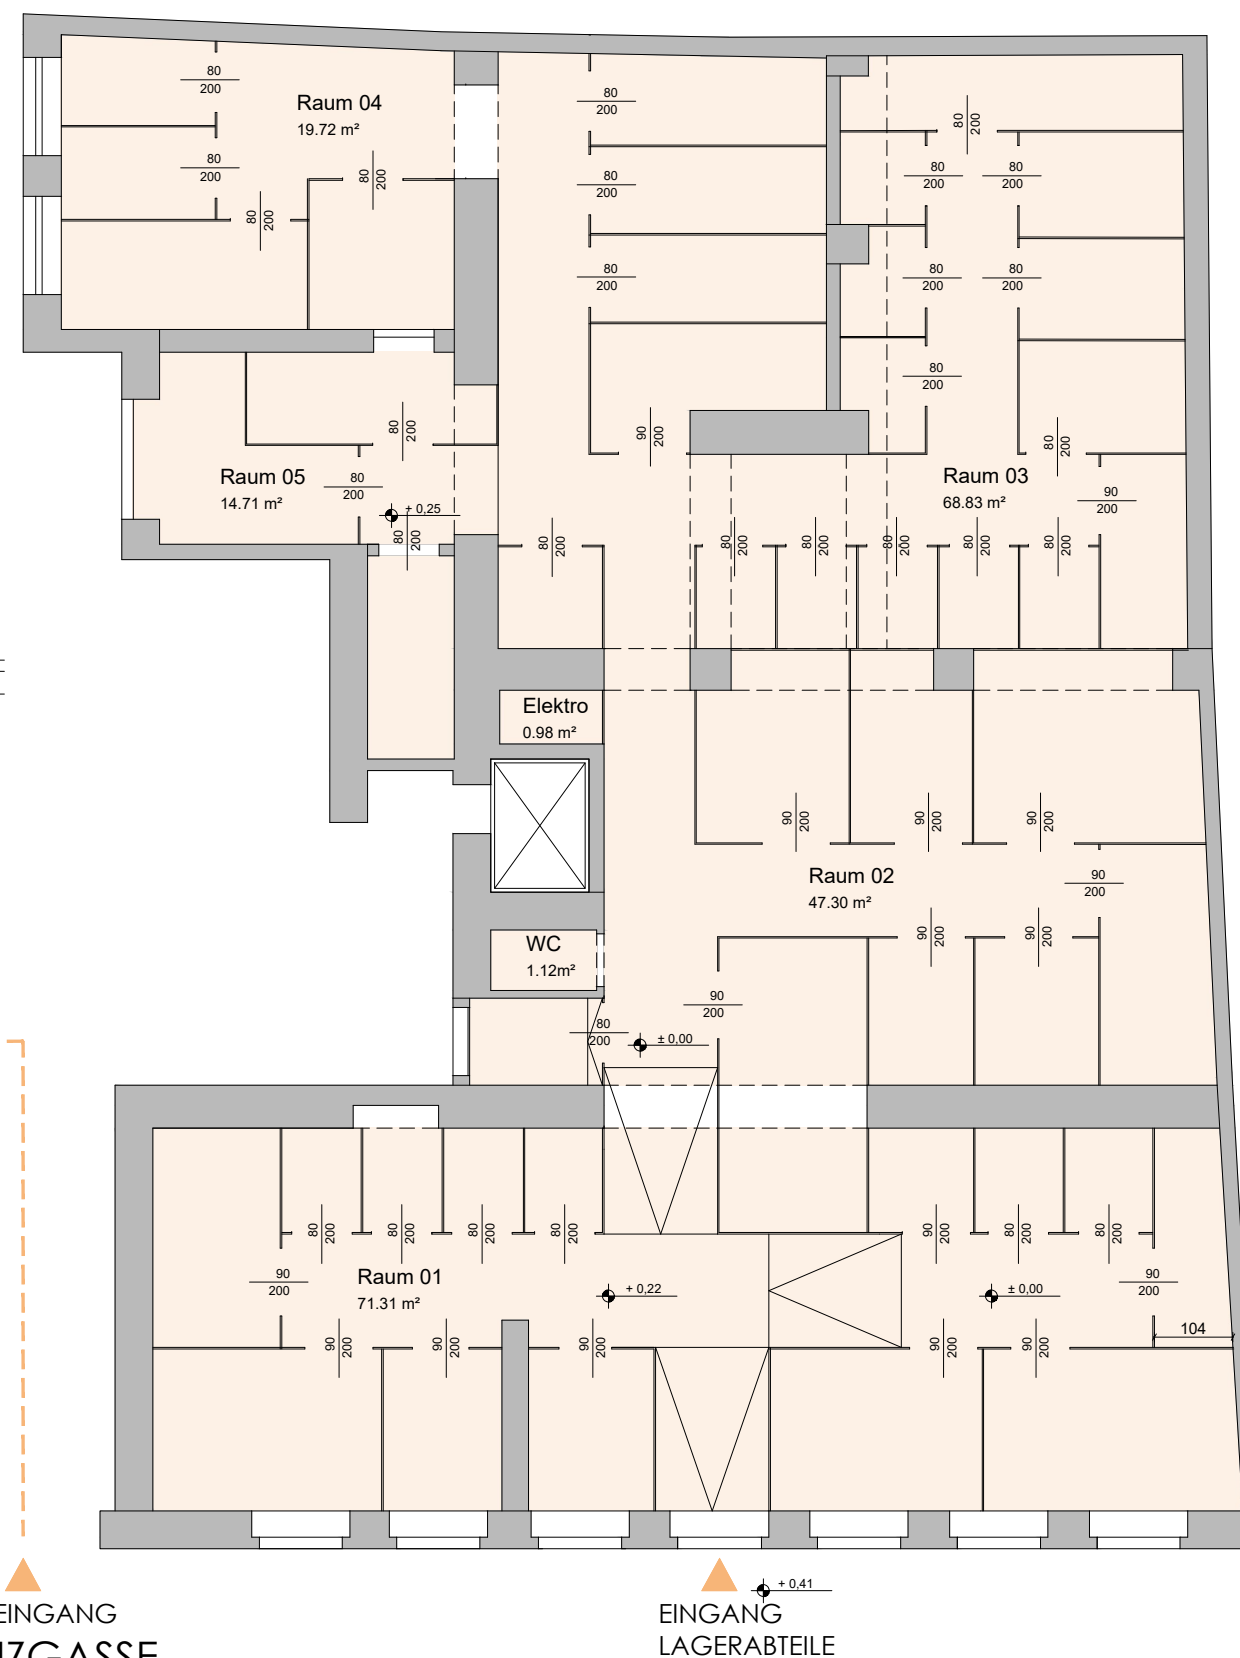


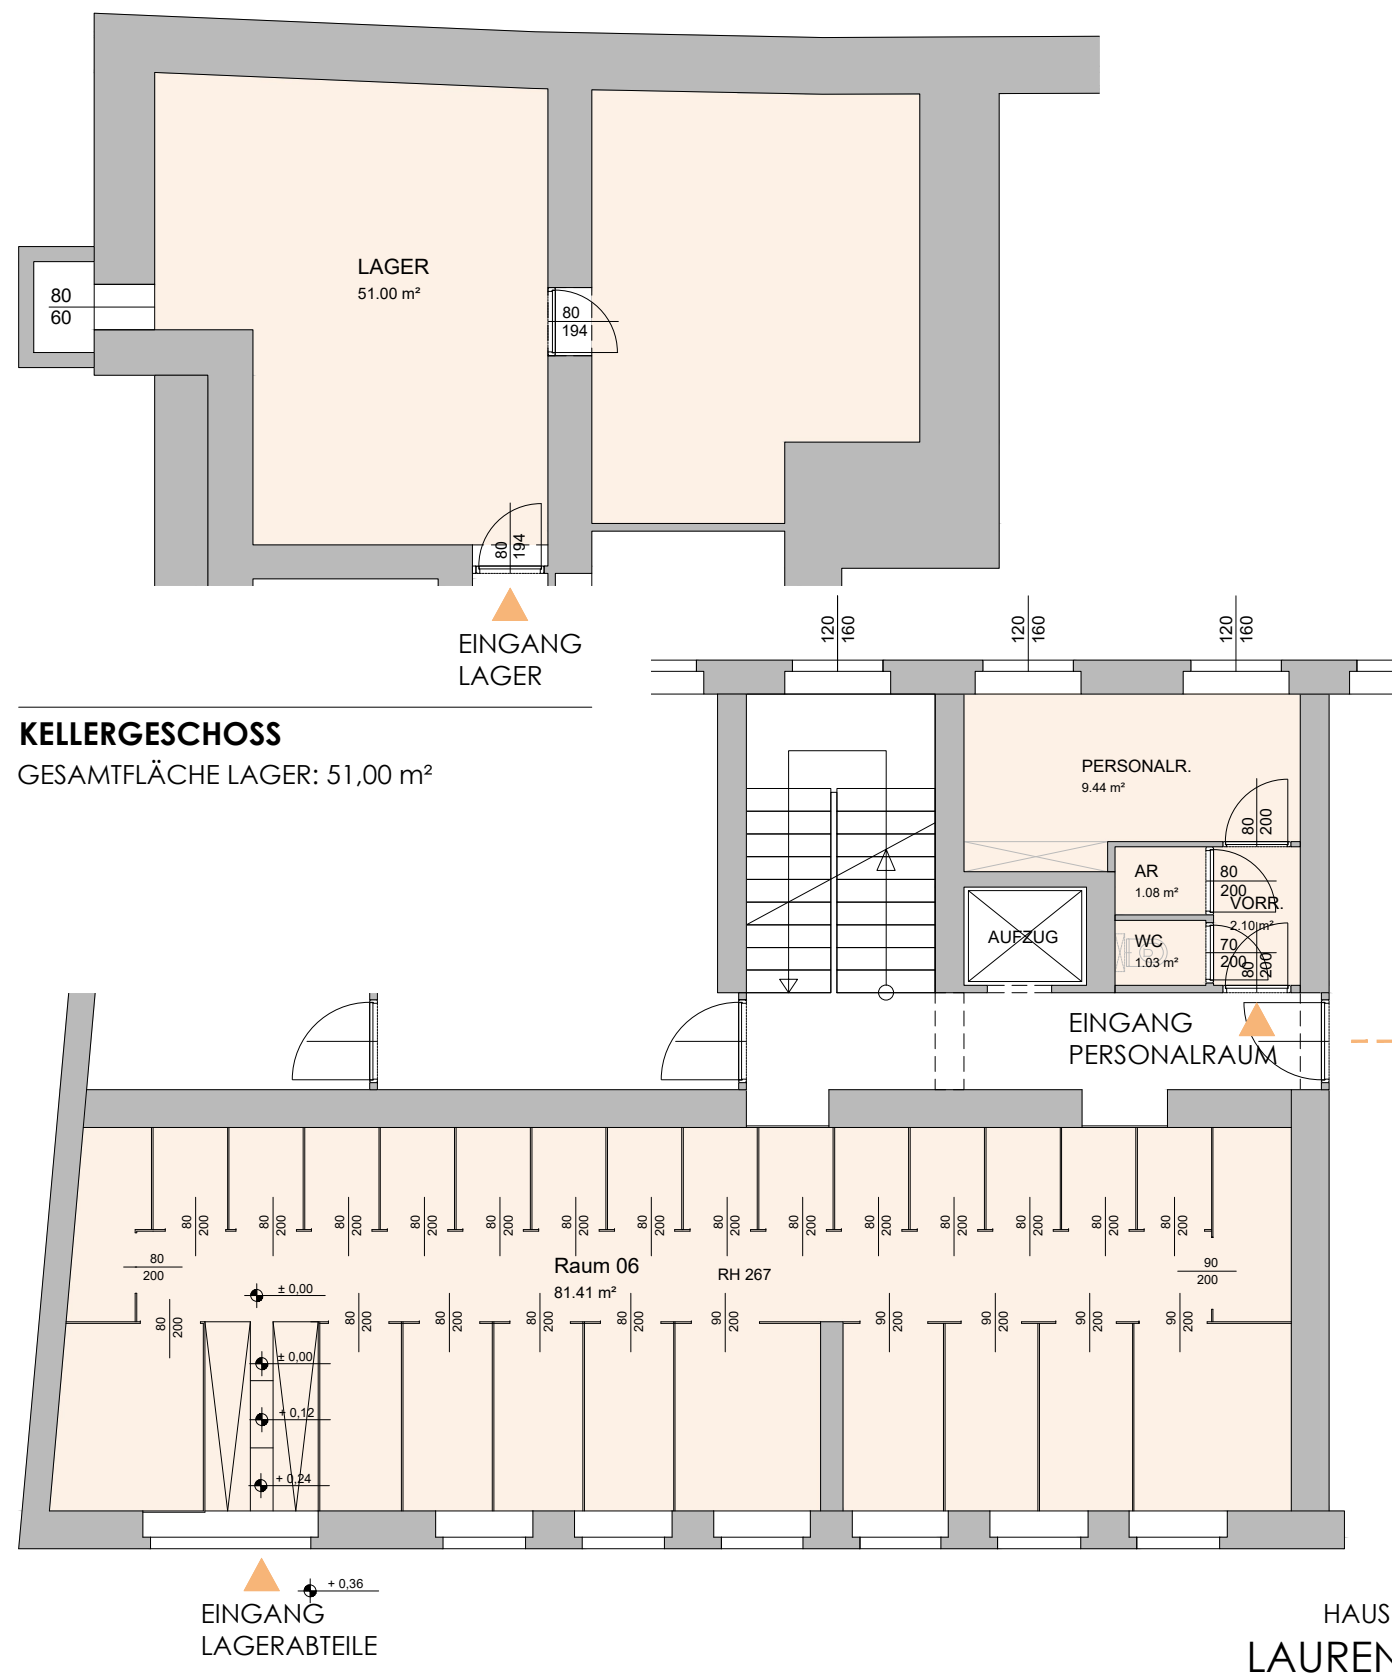

0 1 2 3 4 5

LAURENZGASSE
LAURENZGASSE 13 | 1050 WIEN

ERDGESCHOSS, KELLERGECHOSS

BESTANDSPLAN

08.05.2024
ANGABEN VON MASSEN UND FLÄCHEN VORBEHALTEN